

WOHNHAUS
Heidelberger Strasse 10
Wald-Michelbach
OT Oberschönmatten wag


BESTANDSPLAN

Erdgeschoss
Obergeschoss
Dachraum
Schnitt
Ansichten / Foto's

Schemazeichnung
M= 1 : 100
20. Mai 2025

Geringfügige Massverschiebungen
z.Bsp. durch teilw. verkleidete nicht
messbare Wandstärken und Decken
u.a. können bestehen

architekt
dipl.-ing. gerhard dentler
Martin-Biebesheimer-Str.24
64665 alsbach-Hähnlein

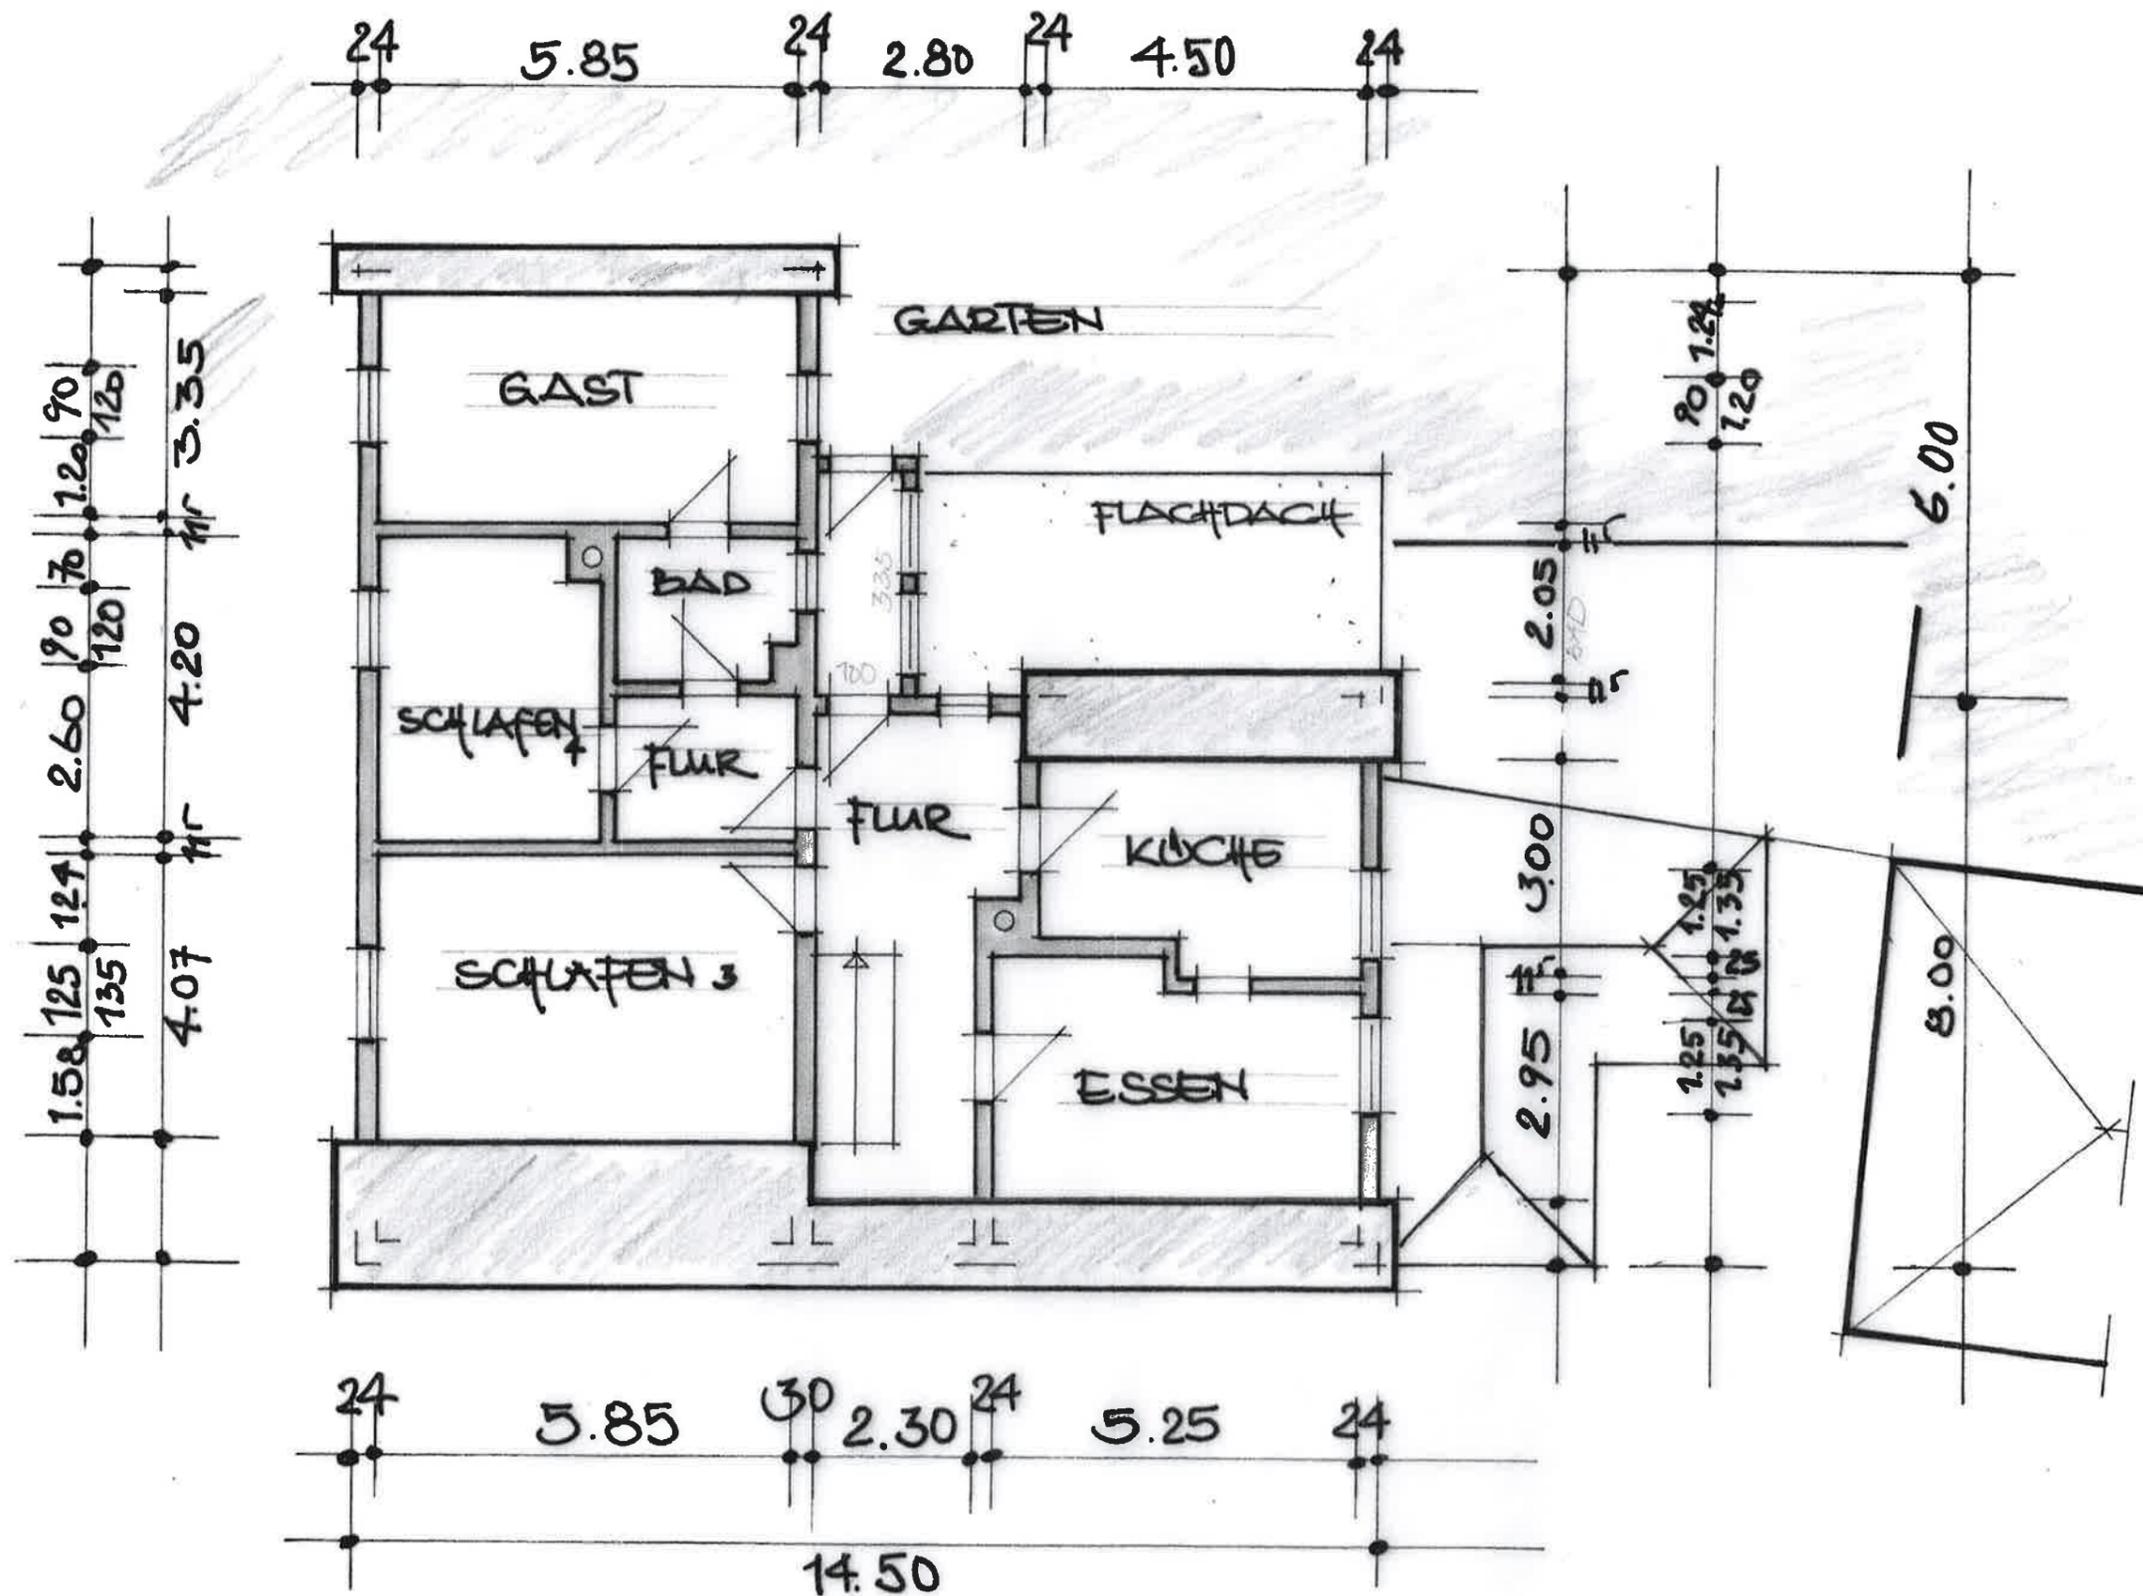

WOHNHAUS
 Heidelberger Strasse 10
 Wald-Michelbach
 OT Oberschönmattenweg


BESTANDSPLAN

Erdgeschoss
 Obergeschoss
 Dachgeschoss
 Schnitt
 Ansichten / Foto's

Schemazeichnung
 M= 1 : 100
 20. Mai 2025

architekt
 dipl.-ing. gerhard dentler
 Martin-Biebesheimer-Str.24
 64665 alsbach-Hähnlein

Geringfügige Massverschiebungen
 z.Bsp. durch teilw. verkleidete nicht
 messbare Wandstärken und Decken
 u.a. können bestehen

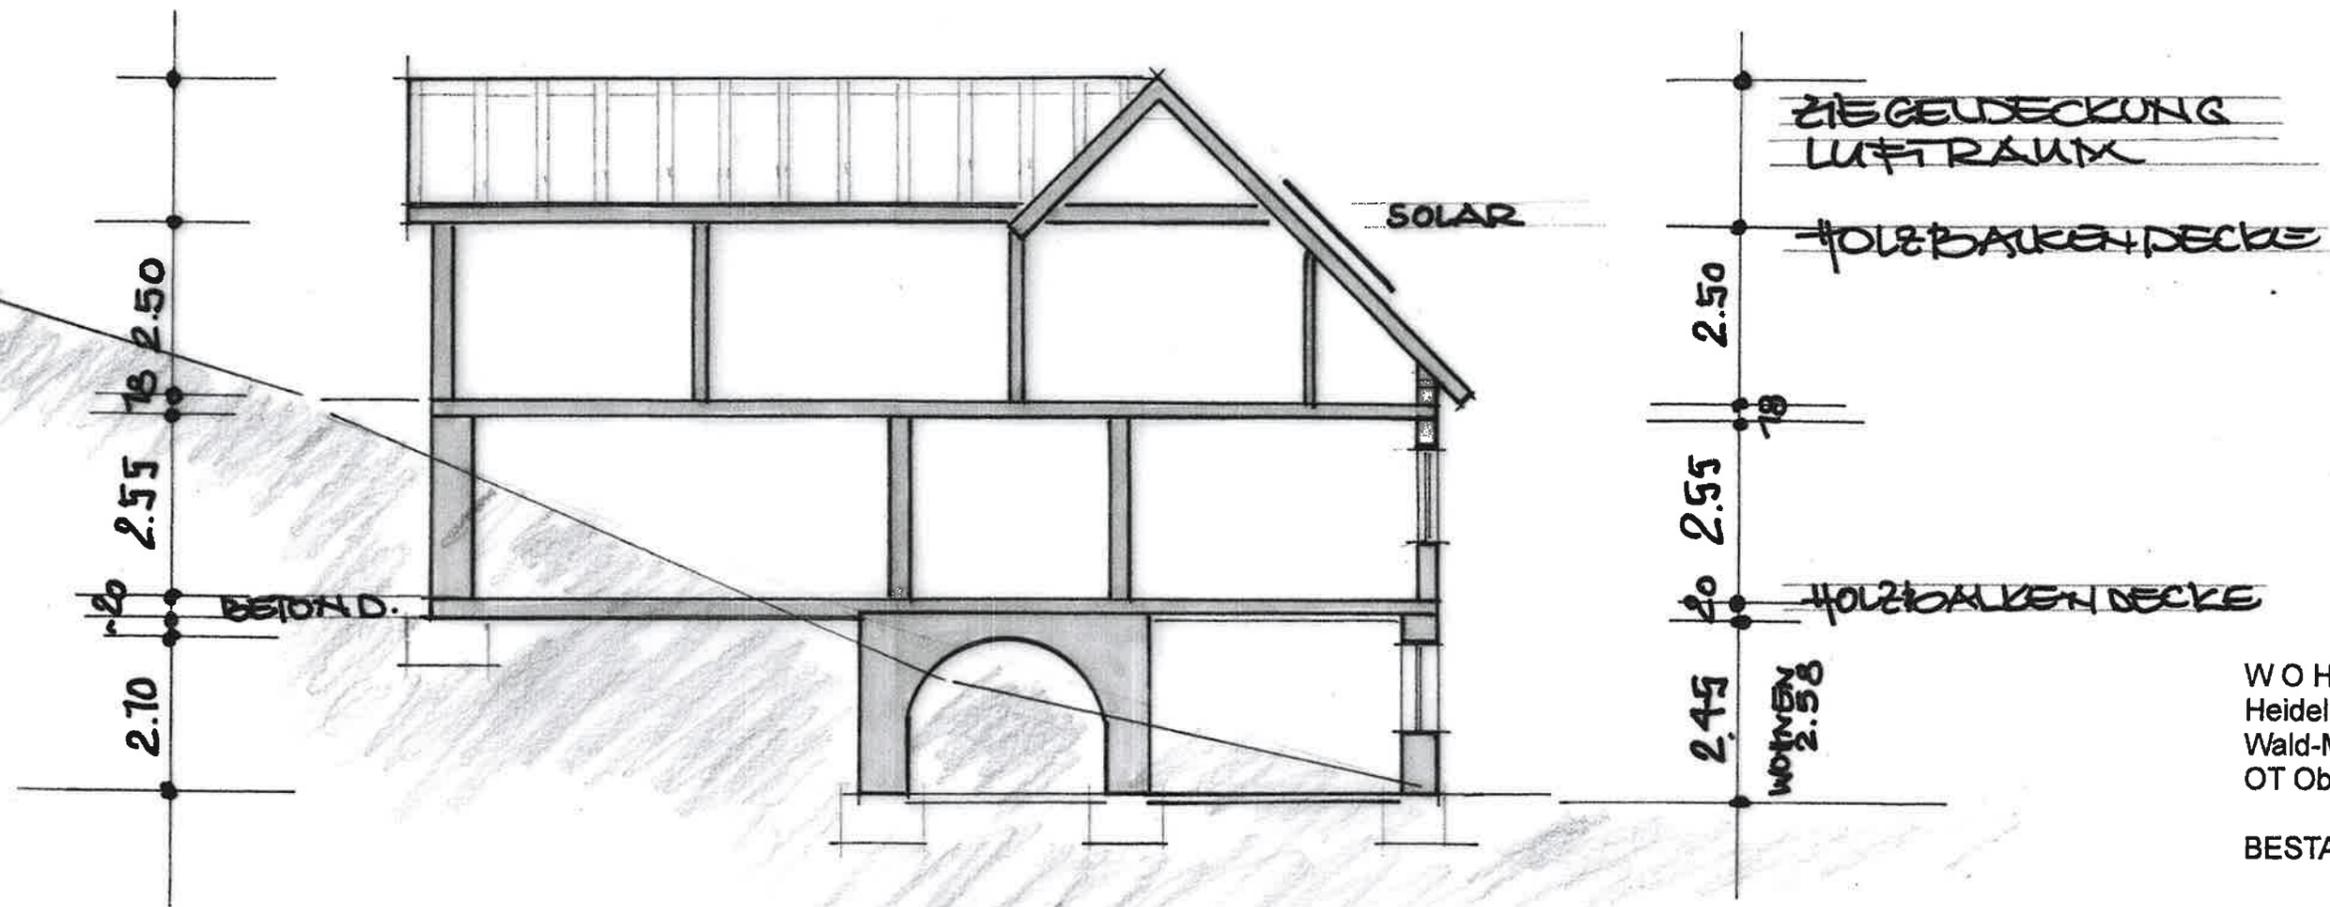

FUNDAMENTGRÖSSEN
NICHT BEKANNT

WOHNHAUS
Heidelberger Strasse 10
Wald-Michelbach
OT Oberschönmatten wag

BESTANDSPLAN

Erdgeschoss
Obergeschoss
Dachraum
Schnitt
Ansichten / Foto's

Schemazeichnung
M= 1 : 100
20. Mai 2025

architekt
dipl.-ing. gerhard dentler
Martin-Biebesheimer-Str.24
64665 alsbachhähnlein

Geringfügige Massverschiebungen
z.Bsp. durch teilw. verkleidete nicht
messbare Wandstärken und Decken
u.a. können bestehen